
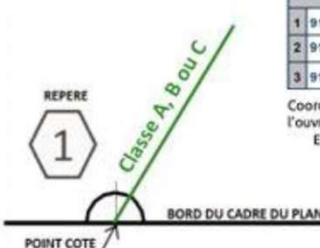


LEGENDE DES PLANS DE DETAIL									
<p>A Réseau de télécommunication en classe A En planimétrie seulement sauf indication contraire sur le plan</p> <p>B Réseau de télécommunication en classe B</p> <p>C Réseau de télécommunication en classe C</p> <p>IGN Fond cartographique issus de l'IGN</p>	<p>Coordonnées géoréférencées d'au moins trois points de l'ouvrage faisant foi</p>  <table border="1"> <thead> <tr> <th colspan="2">Points de repère</th></tr> </thead> <tbody> <tr> <td>1</td><td>912108.97 6451058.35</td></tr> <tr> <td>2</td><td>912082.64 6450943.65</td></tr> <tr> <td>3</td><td>912051.0 6451022.48</td></tr> </tbody> </table> <p>Coordonnées de points remarquables de l'ouvrage dans le système de projection : EPSG :2154 – RGF93, Lambert 93</p>	Points de repère		1	912108.97 6451058.35	2	912082.64 6450943.65	3	912051.0 6451022.48
Points de repère									
1	912108.97 6451058.35								
2	912082.64 6450943.65								
3	912051.0 6451022.48								
La présence d'un grillage avertisseur enterré au-dessus de nos ouvrages n'est pas systématique.									

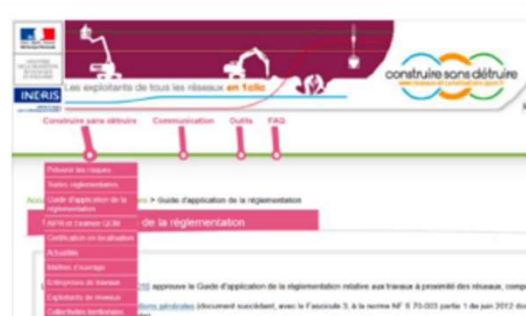


Contact
<p>Pour toute demande de dévoiement : il est impératif de nous contacter <u>le plus tôt possible</u>, de préférence dès la réception de la réponse à la DT. Par mail : sfr-sa@demat.sogelink.fr ou par téléphone au 09 80 80 43 03.</p> <p>Demande d'information : déconnexion, marquage localisation ou toute autre demande, contacter Sogelink en indiquant l'adresse du chantier, le numéro de DT-DICT ou de dossier et vos coordonnées. Par mail : sfr-sa@demat.sogelink.fr ou par téléphone au 09 80 80 43 03</p> <p>En cas d'endommagement : Contacter Sogelink en indiquant l'adresse du sinistre, le numéro de DT-DICT ou de dossier et vos coordonnées. Par mail : sfr-sa@demat.sogelink.fr ou par téléphone au 02 98 46 46 27</p>

RECOMMANDATIONS TECHNIQUES
<p>L'ensemble des recommandations techniques liées aux « ouvrages de télécommunications » se trouve au paragraphe 3.7.6 du fascicule 2 du guide d'applications de la réglementation anti-endommagement disponible sur : http://www.reseaux-et-canalisation.ineris.fr</p> <p>1) Cliquez sur « Construire sans détruire » 2) Cliquez sur « Guide d'application de la réglementation »</p> <p>Notez que vous y trouverez les consignes de sécurité liées aux techniques et engins que vous utilisez, aussi bien à proximité des canalisations enterrées, que des lignes de télécommunication électroniques aériennes.</p>  <p>Ce guide est un catalogue de recommandations et de prescriptions techniques usuelles, générales et génériques. Contrairement aux recommandations, les prescriptions présentent un caractère obligatoire. Elles sont encadrées et écrites en rouge et en gras.</p> <p>RAPPEL : Le marquage-piquetage est obligatoire (Arrêté du 3 mars 2014 modifiant l'arrêté du 8 septembre 2009)</p> <p>Article 27.3.1 : Lorsque les travaux doivent être exécutés au droit ou au voisinage d'ouvrages souterrains, enterrés, subaquatiques ou aériens, tels que canalisations et câbles ou autres réseaux, dépendant du maître de l'ouvrage ou de tierces personnes, le représentant du pouvoir adjudicateur prend à sa charge les sondages préalables en trois dimensions des ouvrages souterrains (voir aussi le chapitre 5.9 du fascicule 1 du Guide d'application de la réglementation).</p>

71AA : Département de la Saône et Loire
Tronçon 008 : BRANDON CLERMAIN RN79
Secteur 001 : D17

Plan de Génie Civil

N° SFR :	71AA-3-T008-S001-PGC-06	Ech: 1/200	STATUT: REC	PLAN
Prj. SFR :	U122610	Version charte:	CA00045T- 3b	6/33
Autorisation:		Date:	Elab par:	Vérifié par:
1	Modification: Création du plan	09/06/2020	MHE	GPM

style="text-align: right;">0.00 m</div> <div style="text-align: center;">(Tranchée sur zone autorisée en charge réduite)</div> <div style="text-align: right;">61347201</div>
---	--	---	--

RESEAU SFR

- Amorce de rive
- Chambres SFR (L3T et K2C)
- Chambres SFR existantes (L3T et K2C)
- Poteaux de passage (Opérateurs Tiers et Privés)
- Poteau simple (câble aérien)
- Poteau renforcé (câble aérien)
- Poteau misé (câble aérien)
- Remontée de terre (câble aérien)
- Réseau d'infrastructure ou câble SFR à créer
- Réseau d'infrastructure ou câble SFR construit
- Réseau d'infrastructure ou câble SFR existant
- Réseau d'infrastructure tiers
- Borne de repérage du réseau
- Manchon(s) fourreau(x) ou raccord du filin détecteur

LEGENDE

ENVIRONNEMENT

- Limites départementales
- Limites communales
- Limites de sections administratives (VNF, DDE...)
- Hydrographie, plans d'eau (berges)
- Conduites d'égouts
- Muret ou Perré
- Voies ferrées
- Axes routiers
- Ouvrages divers (pont, écluse,...)
- Voirie et Trottoirs
- Végétation
- Contours bâtiments
- Haias
- Clôtures
- Périmètre des parcelles cadastrales avec référence polygonale cadastre (référence parcellaire)
- Limite de section cadastrale
- Autres éléments issus du cadastre
- Unité de parcelle (de cet schéma, dériver ou du site de régularisation)
- Contours administratifs

Z3-26
Micro tranchée sous accotement

Charge : voir funiculaire

Réfection à l'identique

Béton coloré auto-compactant


Présence
Fil de détection Plynx
Fourreaux : vuifuniculaire

0,00 m


1 5 10 m

(Tranchée sur zone autorisée en charge réduite)


NOTES :		
Ellipsoïde IAG GRS 1980	Lambert 93 CC47 Zone 6	
L'GROUPE SFR 2019-2020 - Reproduction ou adaptation, partielle ou totale, sous quelque forme que ce soit, Interdite dans tout pays.	L'implantation des réseaux de concessionnaires autres que SFR n'est exportée sur des plans qu'à titre purement indicatif, ces informations sont donc transmises sous toutes réserves.	
Postonnement de la tranchée et des chambres - précision des levés (cm) : 0,40 m		
Origine des fonds de plan -- Lever Topographique		

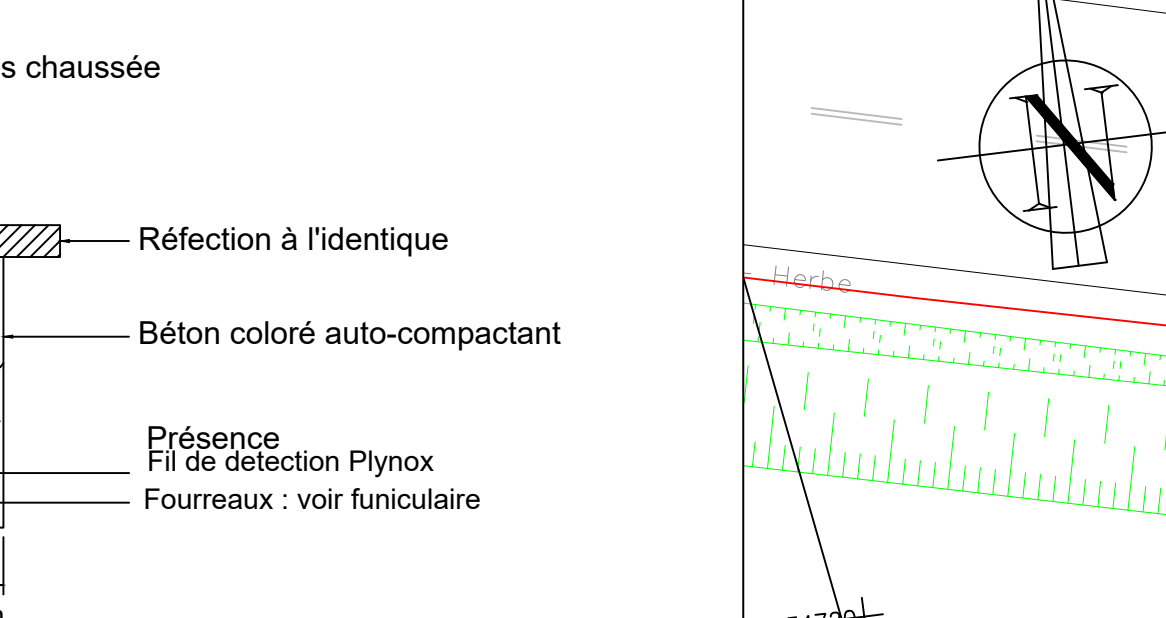

à charge réduite)

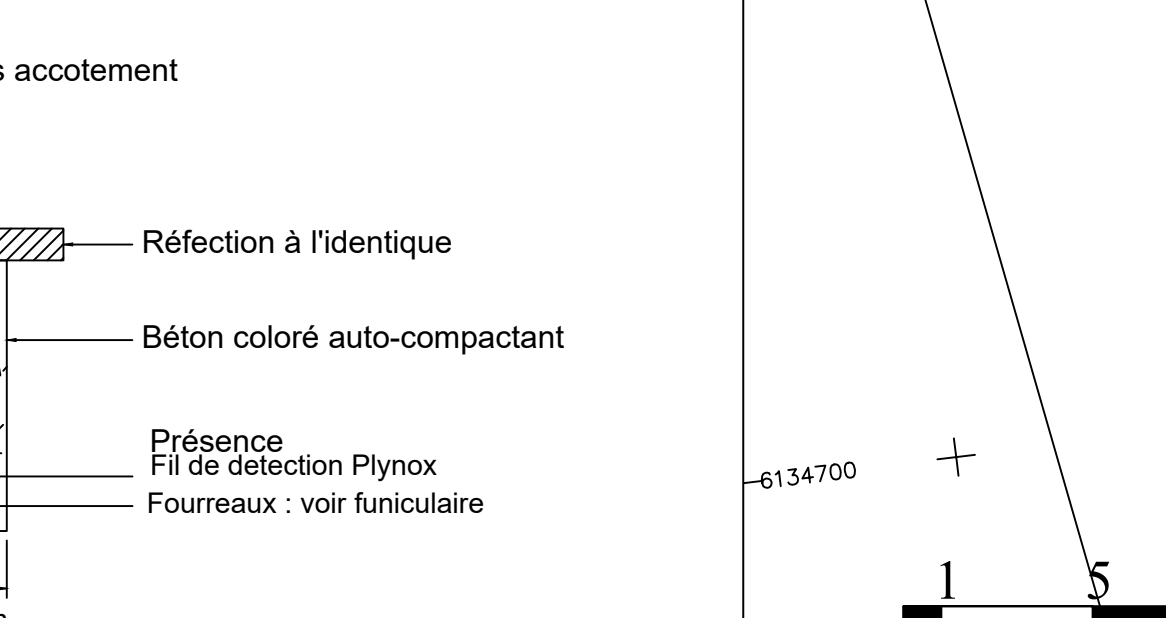


e en charge réduite)

 



71AA : Département de la Saône et Loire
Tronçon 008 : BRANDON CLERMAIN RN79
Secteur 001 : D17

Plan de Génie Civil

Réf. SFR :	71AA-3-T008-S001-PGC-07	ECH: 1/200	STATUT: REC	PLAN
Réf. Prj. SFR :	U122610	Version charte: CA0004ST- 3b	7/33	
Indices:	Modification:	Date:	Elabli par:	Vérifié par:
1	Création du plan	09/06/2020	MHE	GPM







RESEAU SFR

- Armoire de rue
- Chambres SFR (L3T et K2C)
- Chambres SFR existantes (L3T et K2C)
- Chambres de passage (Opérateurs Tiers et Privés)
- Poteau simple (câble aérien)
- Poteau renforcé (câble aérien)
- Poteau moisé (câble aérien)
- Remontée de terre (câble aérien)
- Réseau d'infrastructure ou câble SFR à créer
- Réseau d'infrastructure ou câble SFR construit
- Réseau d'infrastructure ou câble SFR existant
- Réseau d'infrastructure tiers
- Borne de repérage du réseau
- Manchon(s) fourreau(x) ou raccord du filin détecteur

LEGENDE

- Limites départementales
- Limites communales
- Limites de sections administratives (VNF, DDE...)
- Hydrographie, plans d'eau (berges)
- Conduites d'égouts
- Muret ou Paré
- Voies ferrées
- Axes voisins
- Ouvrages divers (pont, échoue,...)
- Voie et Trottoirs
- Végétation
- Haies
- Clôtures
- Périmètre des parcelles cadastrales avec référence (références section - référence parcelle)
- Limite de section cadastrale
- Autres éléments issus du cadastre
- Limite de parcelle (à voir technique, vérifier au vu de la réglementation)
- Cotation obligatoire

DF FF

- x x

NOTES :
Ellipsoïde IAG GRS 1980 - Lambert 93 CC47 Zone 6
cGROUPE SFR 2019-2020 - Reproduction ou adaptation, partielle ou totale, sous quelque forme que ce soit, interdite dans tout pays.
Positionnement de la tranchée et des chambres, précision des levés (mm) : 0.40 m
Origine des fonds de plan : - Levé Topographique

L'implantation des réseaux de concessionnaires autres que SFR n'est reportée sur les plans qu'à titre purement indicatif, ces informations sont donc transmises sous toutes réserves.
Toute indication qui s'avérerait erronée ne saurait en aucun cas engager la responsabilité de SFR.


Classe de précision : A Planimétrique

Z3-21
Micro tranchée sous chaussée




(Tranchée sur zone autorisée en charge réduite)


Z3-26
Micro tranchée sous accotement

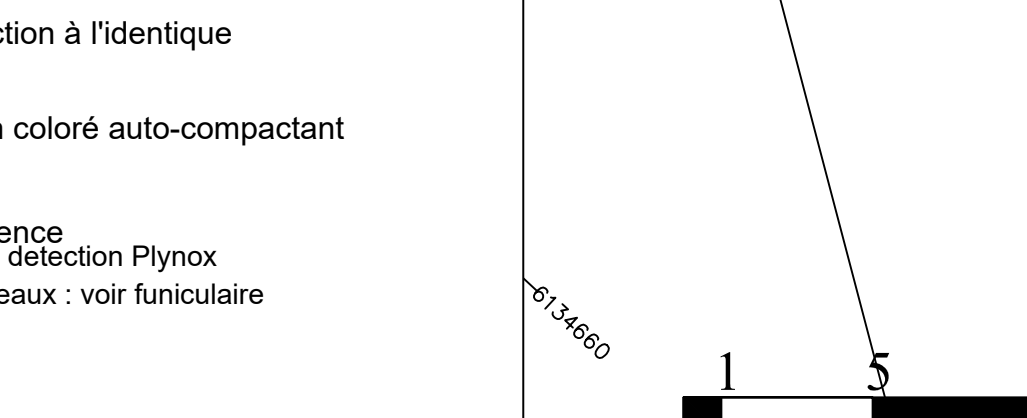

(Tranchée sur zone autorisée en charge réduite)

 


Coupe / Mode	Z3-21/MICRO-TRANCHEE SOUS CHAUSSEE	Z3-26/MICRO-TRANCHEE SOUS ACCOTEMENT
DIST. Partielle / Charge	254.09 m/0.55m	150.46 m/0.55m
Composition	13 PEHD 040	13 PEHD 040
Domainalité	COMMUNE DE CURTIL SOUS BUFFIERES	COMMUNE DE CURTIL SOUS BUFFIERES
Site		

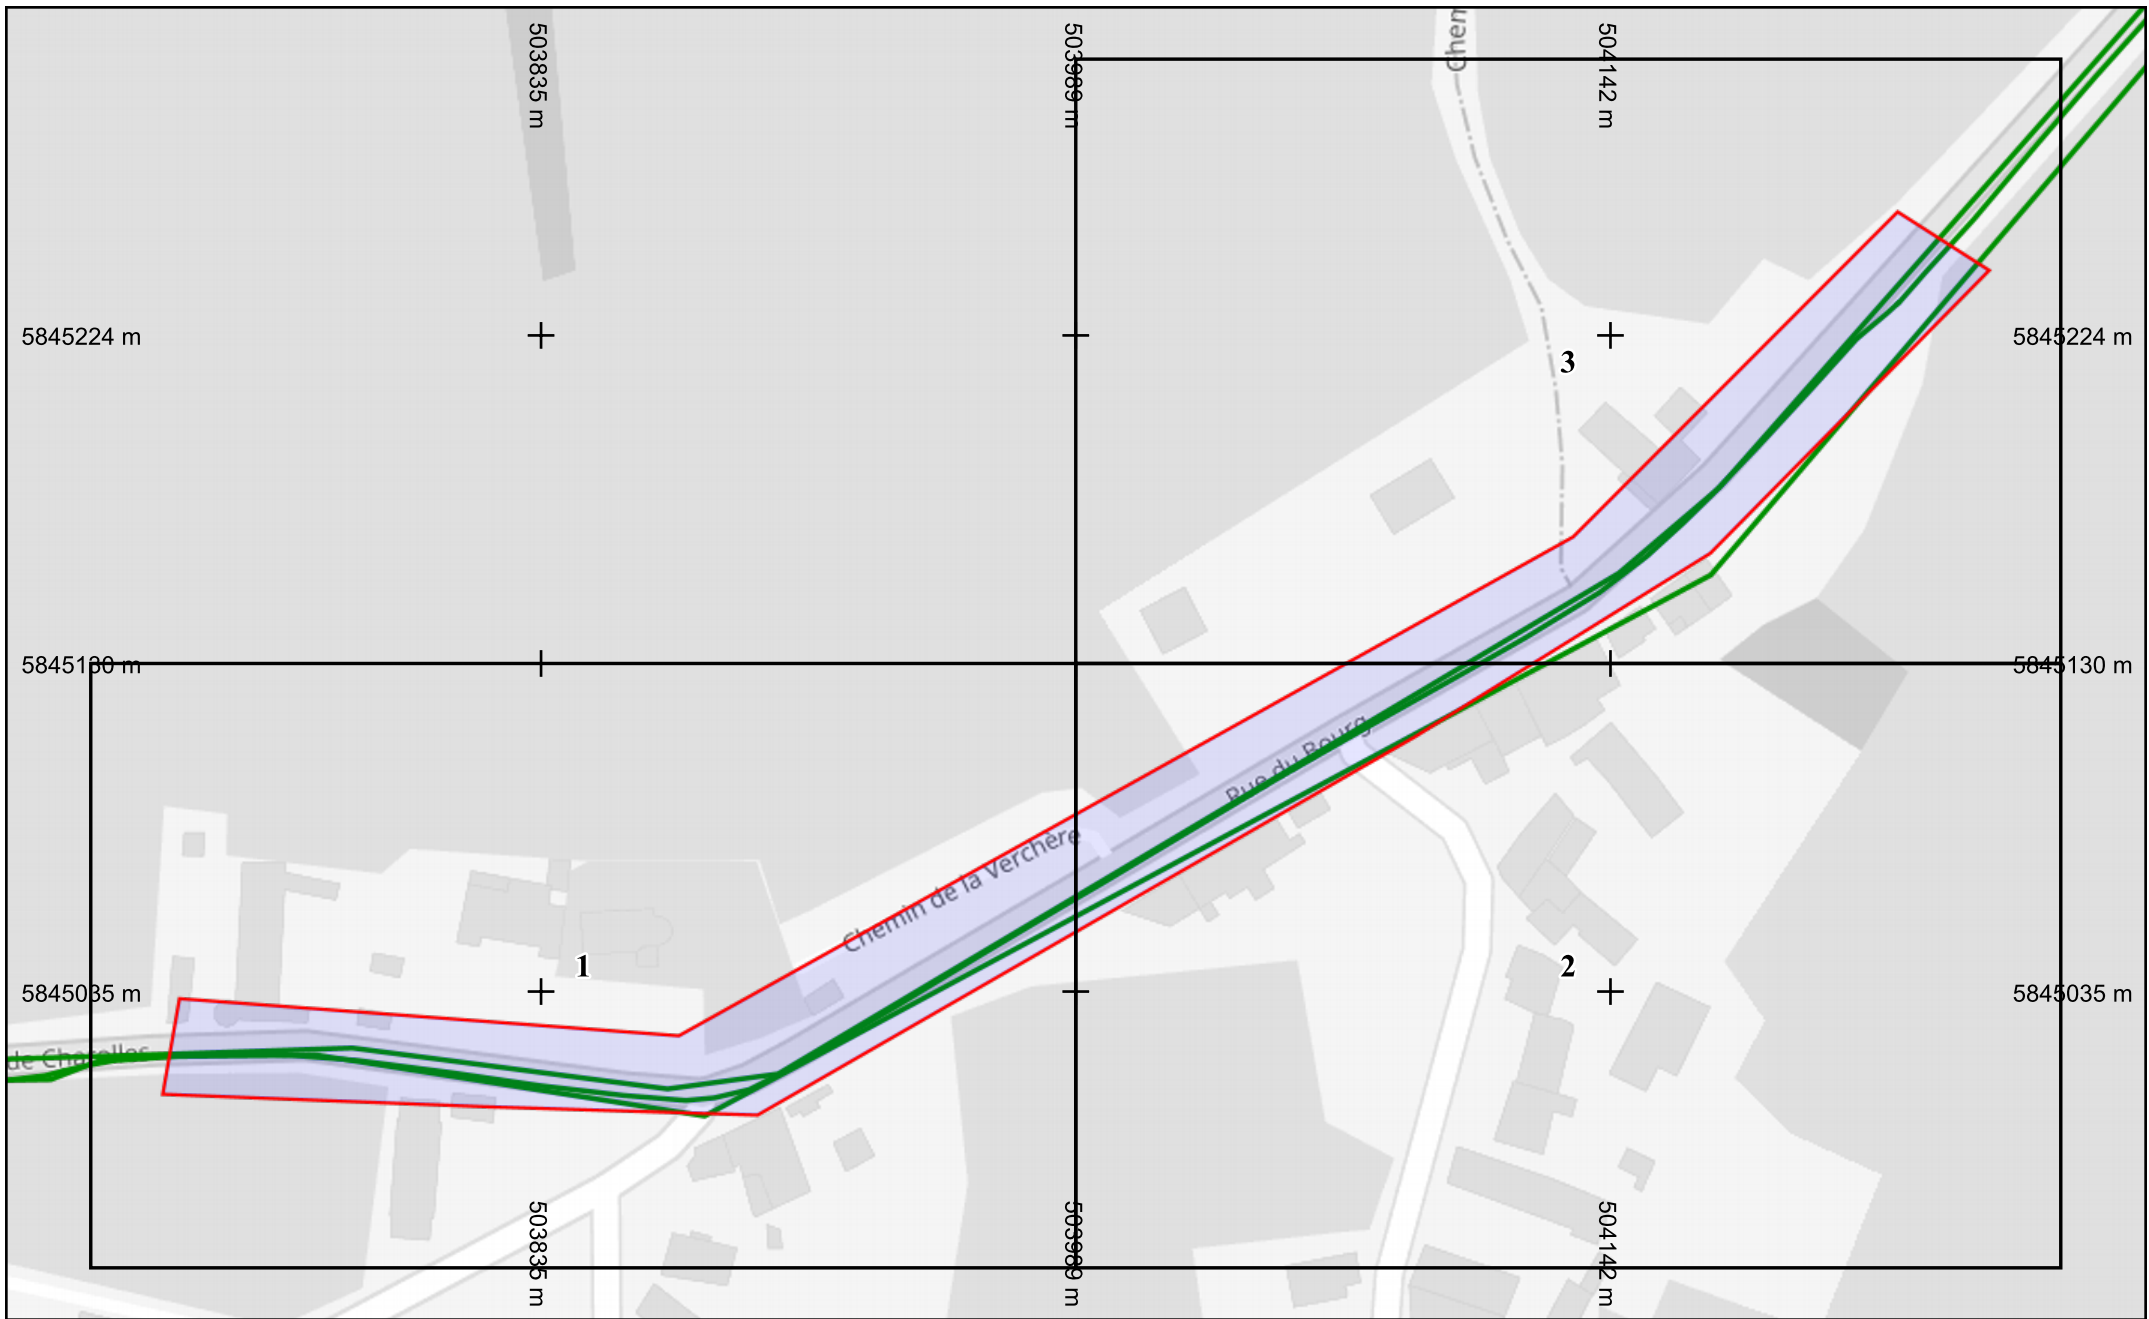

Légende
Réseau

Échelle : 1:1500 --- Plan généré le : 10/03/2025 - 12:38:31
Numéro de consultation : 2025031001011TT5
Adresse : , 71520 Curtil-sous-Buffières
Plan d'ensemble - Format d'impression : A4 Paysage

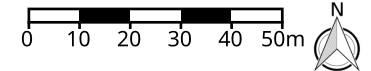


Classe de précision : C	Catégorie réseau : TL	Carroyage : WGS 84/Pseudo-Mercator - EPSG:3857
-------------------------	-----------------------	--




Légende
Réseau

Échelle : 1:1000 --- Plan généré le : 10/03/2025 - 12:38:31
Numéro de consultation : 2025031001011TT5
Adresse : , 71520 Curtil-sous-Buffières
Format d'impression : A4 Paysage

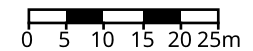


Classe de précision : C	Catégorie réseau : TL	Carroyage : WGS 84/Pseudo-Mercator - EPSG:3857
-------------------------	-----------------------	--




Légende
Réseau 

Échelle : 1:1000 --- Plan généré le : 10/03/2025 - 12:38:31
Numéro de consultation : 2025031001011TT5
Adresse : , 71520 Curtil-sous-Buffières
Format d'impression : A4 Paysage

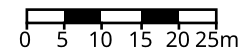


Classe de précision : C	Catégorie réseau : TL	Carroyage : WGS 84/Pseudo-Mercator - EPSG:3857
-------------------------	-----------------------	--

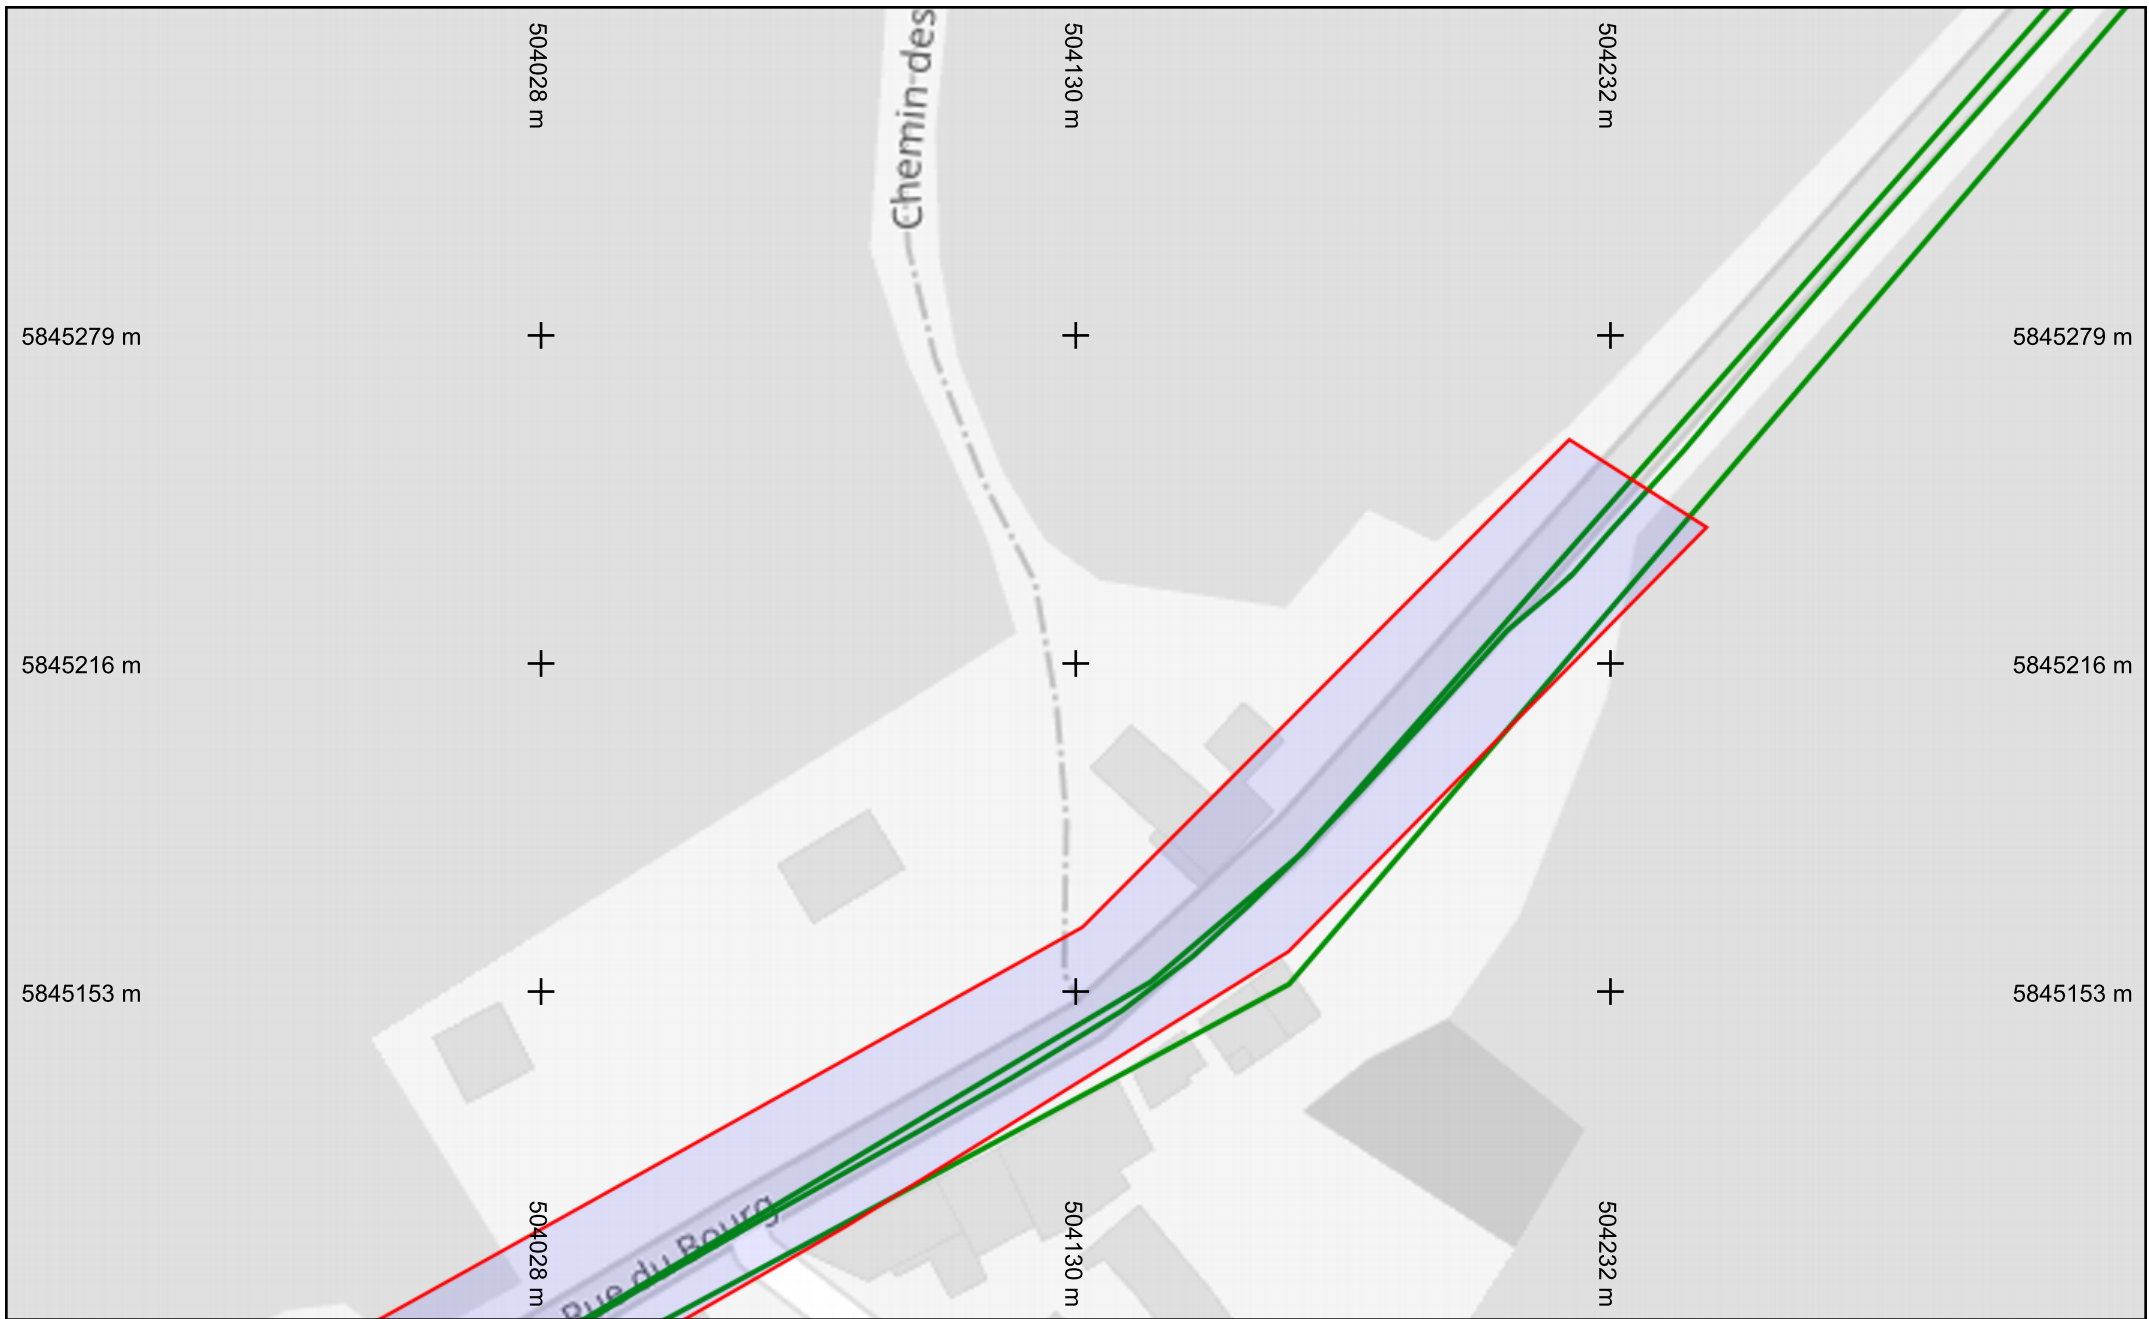

Légende
Réseau

Échelle : 1:1000 --- Plan généré le : 10/03/2025 - 12:38:31
Numéro de consultation : 2025031001011TT5
Adresse : , 71520 Curtil-sous-Buffières
Format d'impression : A4 Paysage

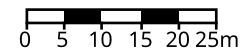

Classe de précision : C	Catégorie réseau : TL	Carroyage : WGS 84/Pseudo-Mercator - EPSG:3857
-------------------------	-----------------------	--